Accusé de réception en préfecture
006-210600698-20230404-2023-56-DE
Date de télétransmission : 05/04/2023
Date de réception préfecture : 05/04/2023

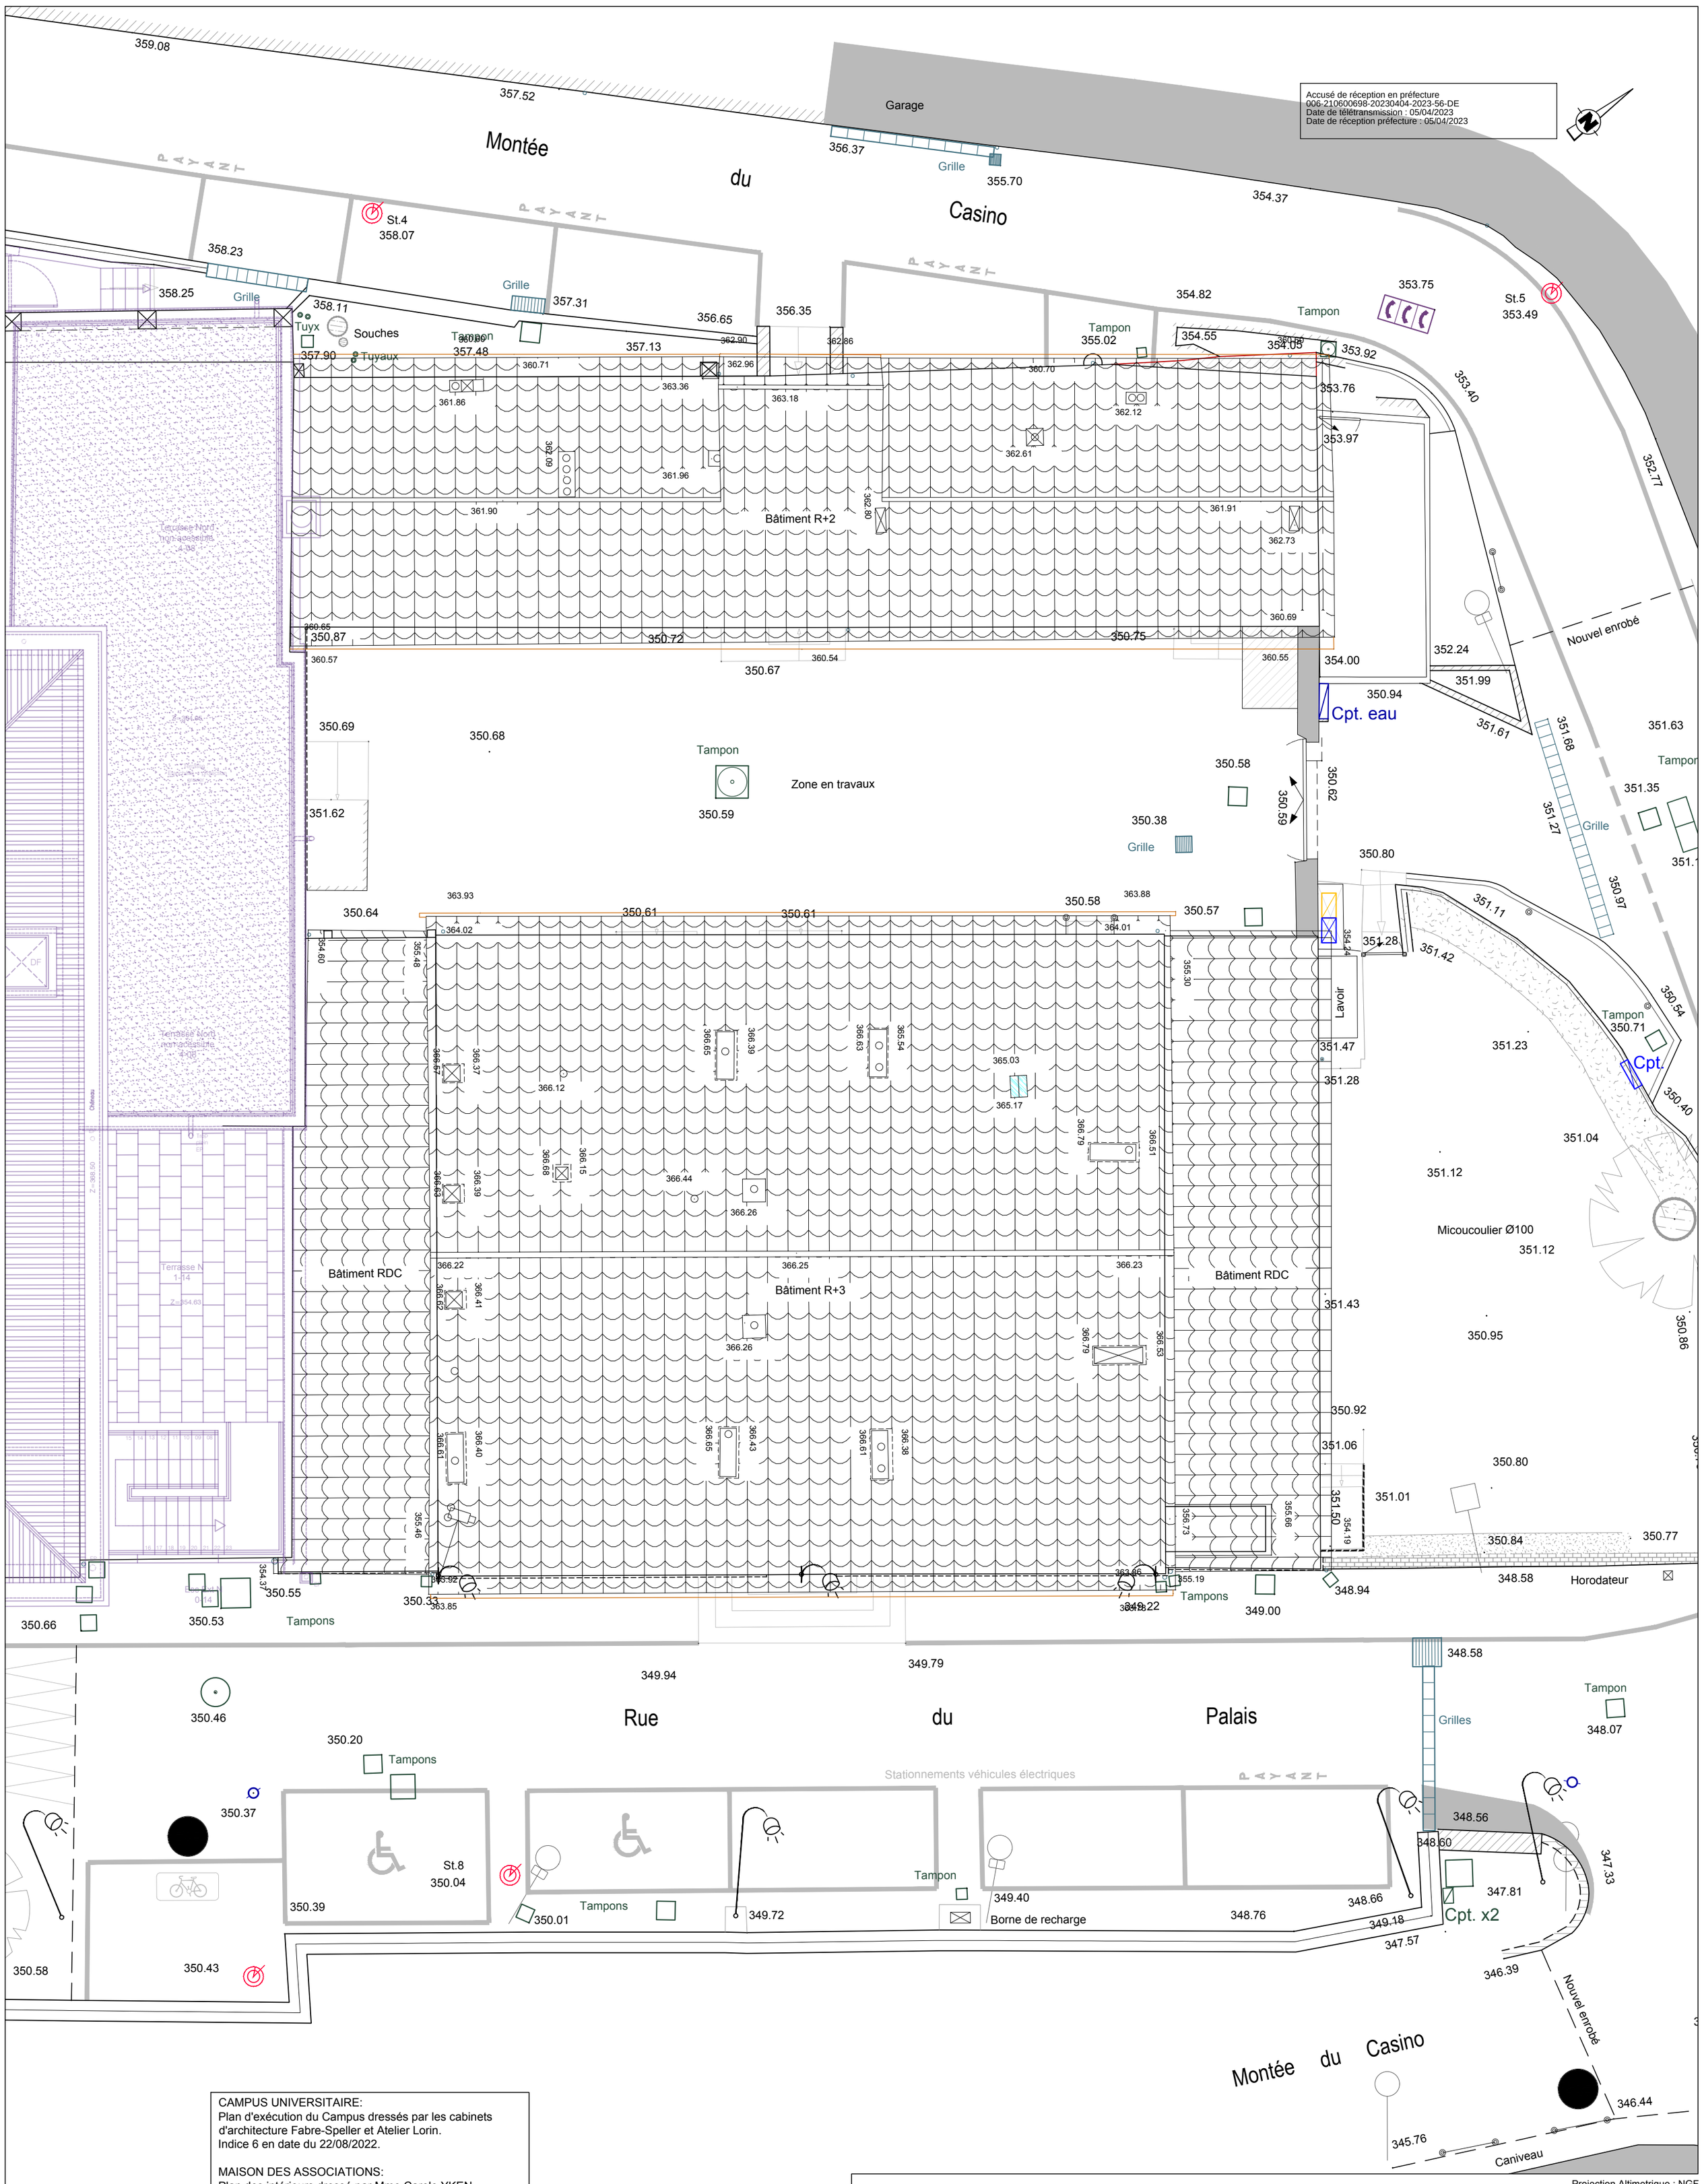

CAMPUS UNIVERSITAIRE:
Plan d'exécution du Campus dressés par les cabinets d'architecture Fabre-Speller et Atelier Lorin.
Indice 6 en date du 22/08/2022.

MAISON DES ASSOCIATIONS:
Plan des intérieurs dressé par Mme Carole YKEN, Géomètre-Topographe à la D.G.S.T. de Grasse selon plan d' Etat des lieux en date du 11/02/2019.

ANCIENNE GENDARMERIE:
Plan des intérieurs dressé par Mme Carole YKEN, Géomètre-Topographe à la D.G.S.T. de Grasse selon plan d' Etat des lieux en date du 17/10/2022.

PLAN TOPOGRAPHIQUE:
Plan de récolement dressé par Mme Gwenaëlle BRUAND, Géomètre-Topographe à Cagnes-sur-Mer selon plan d' Etat des lieux en date du 14/02/2023.

ASS_011_Total Toitures 20230302.dwg / A2_Portrait / Dessinateur : Cyken / Enregistré le : 03/03/2023

Projection Altimetrique : NGF
Projection planimétrique : Lambert 93

Campus Universitaire

Rue du Palais de Justice - Montée du Casino - 06130 Grasse

Maison des Associations / Logements gendarmerie

Plan des intérieurs

Niveau Toitures

Etat des lieux en date du 17/10/2022

VILLE DE GRASSE
Direction Générale des Services Techniques
Direction Études et Grands Projets
Place du 24 août - 06131 Grasse
Mail : sebastien.larue@ville-grasse.fr
Téléphone : 04.97.05.52.58 / Fax : 04.97.05.52.01

Date de création	Chef de projet	
23/12/2022	S.LARUE	
Ind.A	Échelle 1/100	EDL
Date de modification 02/03/2023		